SATZUNG ÜBER DIE 3. ÄNDERUNG DES BEBAUUNGSPLANES NR. 12 DER GEMEINDE LÜDERSDORF FÜR DAS BEBAUUNGSPLANGEBIET SÜDÖSTLICH DER ORTSLAGE WAHRSOW

IM VEREINFACHTEN VERFAHREN GEMÄß § 13 BauGB

TEIL A - PLANZEICHNUNG

Es gilt die Baunutzungsverordnung (BauNVO) in der Fassung der Bekanntmachung vom 23. Januar 1990 (BGBl. I Seite 132), zuletzt geändert durch Art. 3 des Investitionserleichterungs- und Wohnbaulandgesetz vom 22. April 1993 (BGBl. I S. 466), in Anwendung der Planzeichenverordnung (PlanzV) vom 18. Dezember 1990 (BGBl. I S. 58) vom 22. Januar 1991, zuletzt geändert durch Art. 2 G vom 22. Juli 2011 (BGBl. I S. 1509).

SÄ3) ART UND MAß DER BAULICHEN NUTZUNG

für Gebiete im Geltungsbereich der 3. Änderung des Bebauungsplanes Nr. 12

GI 1	GI 2	GI 2-2Ä	GI 4-3Ä
GI Industriegebiet	GI Industriegebiet	GI Industriegebiet	GI Industriegebiet
a	a	a	a
0,8	0,8	0,8	0,8
(1,6)	(1,2)	(1,2)	(1,2)
max 10% überbaubarer Fläche OK_{max}=23,00m über Bezugspunkt	OK_{max}=12,00m über Bezugspunkt	OK_{max}=12,00m über Bezugspunkt	OK_{max}=12,00m über Bezugspunkt
max 45% überbaubarer Fläche OK_{max}=16,50m über Bezugspunkt		max 20% Gebietsfläche OK_{max}=28,00m über Bezugspunkt	
max 45% überbaubarer Fläche OK_{max}=12,00m über Bezugspunkt		max 5% Gebietsfläche OK_{max}=23,00m über Bezugspunkt	

STRAßENPROFILE

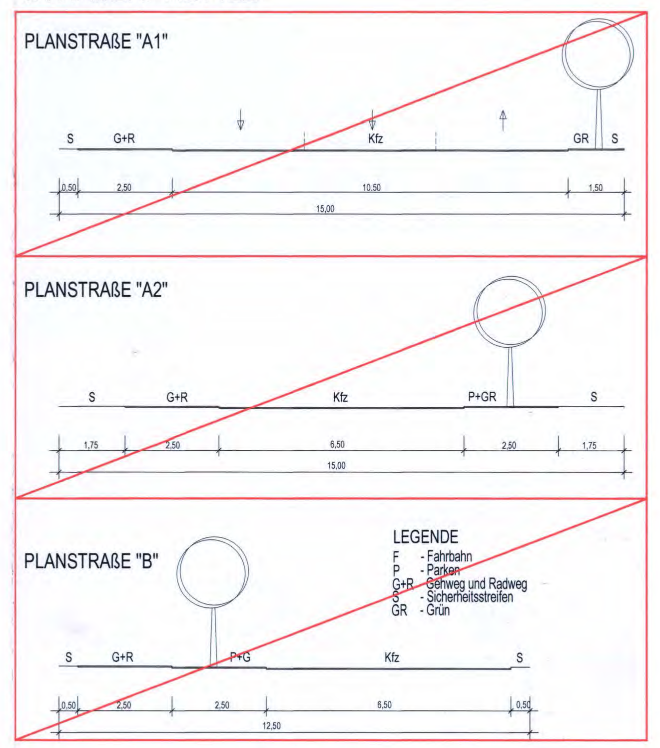

PLANZEICHENERKLÄRUNG

I. FESTSETZUNGEN

II. DARSTELLUNGEN OHNE NORMCHARAKTER

III. NACHRICHTLICHE ÜBERNAHME

TEIL B - TEXT

Satzung über die 3. Änderung des Bebauungsplanes Nr. 12 der Gemeinde Lüdersdorf für das Bebauungsplangebiet südöstlich der Ortslage Wahrsow im vereinfachten Verfahren gemäß § 13 BauGB

Die im Zusammenhang mit der 3. Änderung des Bebauungsplanes stehenden Festsetzungen werden mit **(SÄ3)** gekennzeichnet. Änderungen im Zusammenhang mit der 1. Änderung des Bebauungsplanes werden mit **(SÄ1)** gekennzeichnet, die Änderungen im Zusammenhang mit der 2. Änderung des Bebauungsplanes werden mit **(SÄ2)** gekennzeichnet. Von letzteren werden nur die für die Änderungsbereiche geltenden Festsetzungen berücksichtigt. Änderungen gemäß Beitrittsbeschluss vom 25.10.2006 werden mit **(B)** markiert. Die unter III. aufgeführten nachrichtlichen Übernahmen und Hinweise bleiben vollständig berücksichtigt. Zusätzlich wird der im Zusammenhang mit der Aufstellung der 3. Änderung des Bebauungsplanes Nr. 12 erforderliche externe Ausgleichsumfang durch Zukauf von Kompensationsflächenäquivalenten im Neuendorfer Moor geregelt. Eine anteilige Aufgliederung ist nicht vorgesehen.

I. Planungsrechtliche Festsetzungen (§ 9 Abs. 1 BauGB)

1. Art der baulichen Nutzung (§ 9 Abs. 1 Nr. 1 BauGB i.V.m. § 1 BauNVO)

1.1 Ausschluss und Einschränkungen von allgemein bzw. ausnahmsweise zulässigen Nutzungen (§ 1 Abs. 5, 6 und 9 BauNVO)

1.1.1 Innerhalb des Bebauungsplangebietes sind Windenergieanlagen unzulässig.

1.1.2 Innerhalb des Bebauungsplangebietes sind Einzelhandelseinrichtungen nur ausnahmsweise zulässig, und nur wenn der Verkauf an Endverbraucher nach Art und Umfang im eindeutigen Zusammenhang mit der Produktion, der Ver- und Bearbeitung von Gütern – einschließlich Reparatur- und Serviceleistungen – des Betriebes auf diesem Grundstück steht (Handwerkshandel) und es sich um einen untergeordneten Teil der Betriebsfläche handelt. Ausnahmsweise ist für die Errichtung einer Tankstelle nach § 9 Abs. 2 Nr. 2 BauNVO die Einbindung eines Shops mit einer Verkaufsraumfläche von maximal 300 m² zulässig. Sondergebietsrelevante Einzelhandelseinrichtungen sind unzulässig.

1.1.3 Innerhalb der Industriegebiete sind die nach § 9 Abs. 3 Nr. 1 und Nr. 2 BauNVO ausnahmsweise zulässigen Nutzungen unzulässig.

~~(SÄ1)~~

~~1.1.4 Innerhalb des Gewerbegebietes sind die nach § 8 Abs. 2 Nr. 4 BauNVO allgemein zulässigen Nutzungen unzulässig.~~

~~(SÄ1)~~

~~1.1.5 Innerhalb des Gewerbegebietes sind die nach § 8 Abs. 3 Nr. 1, Nr. 2 und Nr. 3 BauNVO ausnahmsweise zulässigen Nutzungen unzulässig.~~

2. Maß der baulichen Nutzung (§ 9 Abs. 1 Nr. 1 BauGB)
Höhe baulicher Anlagen (§ 18 Abs. 1 BauNVO)

(SÄ 3) ~~(SÄ2) (SÄ1)~~

2.1 Bezugshöhe für die Gebiete GI 2-2.Ä, GI 2, GI 4-3Ä ~~GI 3, GI 4, GE 1~~
Als unterer Bezugspunkt der festgesetzten Gebäude und für Oberkanten der Gebäude gilt die mittlere Höhenlage des nächstgelegenen öffentlichen Straßenabschnittes, die der Erschließung des Grundstücks dient. Die Oberkante ist der höchste Punkt des Gebäudes.

2.2 Bezugshöhe für die Gebiete GI 1
Als unterer Bezugspunkt für festgesetzte Gebäude, für die Oberkante von Gebäuden gilt die Oberkante Fertigfußboden von 27,00 m über HN. Ausnahmsweise sind unter Berücksichtigung des Geländes geringfügige Abweichungen nach oben oder unten – bis maximal 1,00 m für die Herstellung der Oberkante Fertigfußboden – zulässig. Die Oberkante ist der Höchstpunkt des Gebäudes.

2.3.1 Gebäudeoberkante für das Gebiet GI 1
Für das Gebiet GI 1 werden folgende Oberkanten von Gebäuden anteilig auf das Bezugsgrundstück festgesetzt:
Auf dem Betriebsgrundstück dürfen in bezug auf die Grundstücksfläche folgende maximale Gebäudehöhen, Oberkanten der Gebäude, erreicht werden:
- auf maximal 10 % der überbaubaren Flächen sind Oberkanten der Gebäude bis maximal 23,00 m über Bezugspunkt zulässig,
- auf maximal 45 % der überbaubaren Fläche sind Oberkanten der Gebäude bis maximal 16,50 m über Bezugspunkt zulässig,

[illegible]

VERFAHRENSVERMERKE

1. Aufgestellt aufgrund des Aufstellungsbeschlusses der Gemeindevertretung vom 29.05.2012. Die ortsübliche Bekanntmachung des Aufstellungsbeschlusses ist durch Veröffentlichung im Amtsblatt am 31.8.2012 erfolgt.
Lüdersdorf, den 20.3.2014 (Siegel) Bürgermeister

2. Die von der Planung berührten ausgewählten Behörden und sonstigen Träger öffentlicher Belange sind gemäß § 4 Abs. 2 BauGB sowie die Nachbargemeinden sind gemäß § 2 Abs. 2 BauGB mit Schreiben vom 6.9.2012 zur Abgabe einer Stellungnahme aufgefordert worden.
Lüdersdorf, den 20.3.2014 (Siegel) Bürgermeister

3. Die Gemeindevertretung hat am 24.7.12 den Entwurf der Satzung über die 3. Änderung des Bebauungsplanes Nr. 12 mit Begründung gebilligt und zur Auslegung bestimmt.
Lüdersdorf, den 20.3.2014 (Siegel) Bürgermeister

4. Der Entwurf der Satzung über die 3. Änderung des Bebauungsplanes Nr. 12, bestehend aus der Planzeichnung (Teil A) und dem Text (Teil B) sowie die Begründung haben in der Zeit vom 11.9.12 bis zum 11.10.12 während der Dienststunden nach § 3 Abs. 2 BauGB öffentlich ausgelegen.
Die öffentliche Auslegung ist mit dem Hinweis, dass Stellungnahmen während der Auslegungsfrist von jedermann schriftlich oder zur Niederschrift abgegeben werden können; dass nicht innerhalb der öffentlichen Auslegungsfrist abgegebene Stellungnahmen bei der Beschlussfassung über den Bebauungsplan nach § 4a Abs. 6 BauGB unberücksichtigt bleiben können, sofern die Gemeinde Lüdersdorf deren Inhalt nicht kannte und nicht hätte kennen müssen und deren Inhalt für die Rechtmäßigkeit des Bebauungsplanes nicht von Bedeutung ist; dass bei Aufstellung eines Bebauungsplanes ein Antrag nach § 47 der Verwaltungsgerichtsordnung unzulässig ist, soweit mit ihm Einwendungen geltend gemacht werden, die vom Antragsteller im Rahmen der Auslegung nicht oder verspätet geltend gemacht wurden, aber hätten geltend gemacht werden können und dass aufgrund des Verfahrens nach § 13 BauGB von einer Umweltprüfung abgesehen wird, durch Veröffentlichung im Amtsblatt am 31.08.2012 ortsüblich bekanntgemacht worden. Die berührten Behörden und sonstigen Träger öffentlicher Belange sowie die Nachbargemeinden wurden über die Öffentlichkeitsbeteiligung informiert.
Lüdersdorf, den 20.3.2014 (Siegel) Bürgermeister

5. Der katastermäßige Bestand am 08.10.2012 wird als richtig dargestellt bescheinigt. Hinsichtlich der lagerichtigen Darstellung der Grenzpunkte gilt der Vorbehalt, dass eine Prüfung nur grob erfolgte, da die rechtsverbindliche Flurkarte im Maßstab 1 : 2000 vorliegt. Regressansprüche können nicht abgeleitet werden. (Eintrag. rot)
GVM, den 15.08.2013 (Stempel) 0610

6. Die Gemeindevertretung hat die vorgebrachten Stellungnahmen der Öffentlichkeit sowie die Stellungnahmen der Behörden und sonstigen Träger öffentlicher Belange sowie der Nachbargemeinden am 29.10.12 geprüft. Das Ergebnis ist mitgeteilt worden.
Lüdersdorf, den 20.3.2014 (Siegel) Bürgermeister

7. Die Satzung über die 3. Änderung des Bebauungsplanes Nr. 12, bestehend aus der Planzeichnung (Teil A) und dem Text (Teil B), wurde am 29.10.12 von der Gemeindevertretung als Satzung beschlossen.
Die Begründung zur Satzung über die 3. Änderung des Bebauungsplanes Nr. 12 wurde mit Beschluss der Gemeindevertretung vom 29.10.12 gebilligt.
Lüdersdorf, den 20.3.2014 (Siegel) Bürgermeister

8. Die Satzung über die 3. Änderung des Bebauungsplanes Nr. 12 bestehend aus der Planzeichnung (Teil A) und dem Text (Teil B) wird hiermit ausgefertigt.
Lüdersdorf, den 20.3.2014 (Siegel) Bürgermeister

9. Die Satzung über die 3. Änderung des Bebauungsplanes Nr. 12 sowie die Stelle, bei der der Plan auf Dauer während der Dienststunden von jedermann eingesehen werden kann und über den Inhalt Auskunft zu erhalten ist, sind im Amtsblatt am 28.3.2014 ortsüblich bekanntgemacht worden.
In der Bekanntmachung ist auf die Geltendmachung der Verletzung von Verfahrens- und Formvorschriften und von Mängeln der Abwägung sowie die Rechtsfolgen (§ 215 Abs. 1 BauGB) und weiter auf Fälligkeiten und Erlöschen von Entschädigungsansprüchen (§ 44 BauGB) hingewiesen worden.
Die Satzung über die 3. Änderung des Bebauungsplanes Nr. 12 der Gemeinde Lüdersdorf ist mit Ablauf der Bekanntmachung am 29.3.2014 in Kraft getreten.
Lüdersdorf, den 1.4.2014 (Siegel) Bürgermeister

SATZUNG

DER GEMEINDE LÜDERSDORF ÜBER DIE 3. ÄNDERUNG DES BEBAUUNGSPLANES NR. 12 FÜR DAS BEBAUUNGSPLANGEBIET SÜDÖSTLICH DER ORTSLAGE WAHRSOW IM VEREINFACHTEN VERFAHREN GEMÄß § 13 BauGB I. VERB. MIT PAR. 86 LBAUO M-V

Aufgrund des § 13 BauGB i.V. mit § 10 des Baugesetzbuches (BauGB) in der Fassung der Bekanntmachung vom 23. September 2004 (BGBl. I S. 2414), zuletzt geändert durch Artikel 1 des Gesetzes vom 22. Juli 2011 (BGBl. I S. 1509), sowie nach der Baunutzungsverordnung (BauNVO) in der Fassung der Bekanntmachung vom 23. Januar 1990 (BGBl. I S. 132), geändert durch Artikel 3 des Investitionserleichterungs- und Wohnbaulandgesetz vom 22. April 1993 (BGBl. I S. 466) sowie nach der Landesbauordnung Mecklenburg-Vorpommern (LBauO M-V) in der Fassung der Bekanntmachung vom 18. April 2006 (GVOBl. M-V S. 102) zuletzt geändert durch Artikel 2 des Gesetzes vom 20. Mai 2011 (GVOBl. M-V S. 323), wird nach Beschlussfassung durch die Gemeindevertretung der Gemeinde Lüdersdorf vom 29.10.12 folgende Satzung über die 3. Änderung des Bebauungsplanes Nr. 12 für das Bebauungsplangebiet südöstlich der Ortslage Wahrsow im vereinfachten Verfahren gemäß § 13 BauGB, bestehend aus der Planzeichnung (Teil A) und dem Text (Teil B), sowie die Satzung über die örtlichen Bauvorschriften, erlassen.

SATZUNG

ÜBER DIE 3. ÄNDERUNG DES BEBAUUNGSPLANES NR. 12 DER GEMEINDE LÜDERSDORF

FÜR DAS BEBAUUNGSPLANGEBIET SÜDÖSTLICH DER ORTSLAGE WAHRSOW

IM VEREINFACHTEN VERFAHREN GEMÄß § 13 BauGB

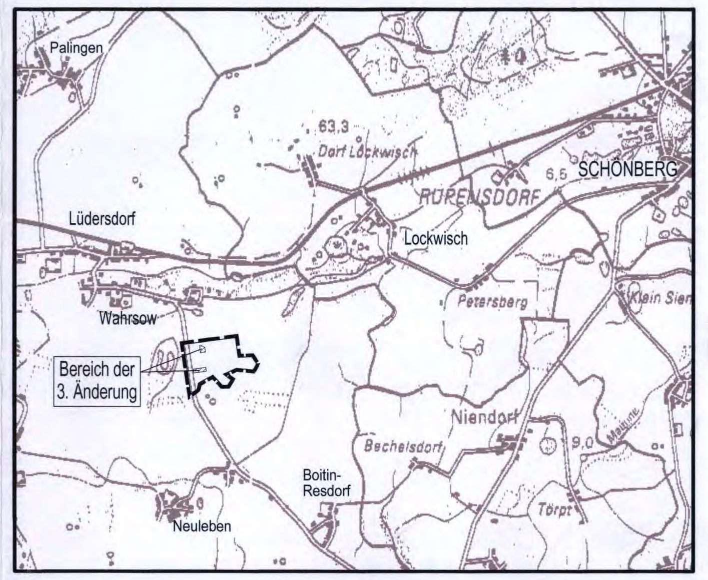

Planungsbüro Mahnel
Rudolf-Breitscheid-Straße 11, 23936 Grevesmühlen
Tel. 03881/7105-0, Fax 03881/7105-50

Planungsstand: 29. Oktober 2012

SATZUNG